

設計図面 ・ ~~完成図面~~ 【竣工日 年 月 日】

※完成図面提出の際に竣工日を記入すること

整理番号(町使用)	
第	号

役場使用欄

工事場所	玉村町大字 下茂木255-1	
工事内容	土留め材	軽量鋼矢板 ・ 建込簡易土留め ・ その他 ()
	通行止め	全面通行止 ・ 片側交互通行 ・ その他 ()
	誘導員	2人 × 2日
公共ます設置工事事業者	所在地及び名称	群馬県佐波郡玉村町上新田1116-3 玉村建設

立体図




※水道管との離隔がわかるようにすること

使用材料

材料名	形状・寸法	製造業者	単位	数量	備考
90メカロック支管	200×150	(株)サンリツ	個	1	
自在曲管	φ150 60°	前澤化成工業	個	1	
自在曲管	φ150 0°	前澤化成工業	個	1	
ゴム輪受口片受け直管	φ150 L=4000	前澤化成工業	本	2	
取付ます	3方向 150×100	前澤化成工業	式	1	

平面図

※上流マンホールからの距離を必ず記載すること

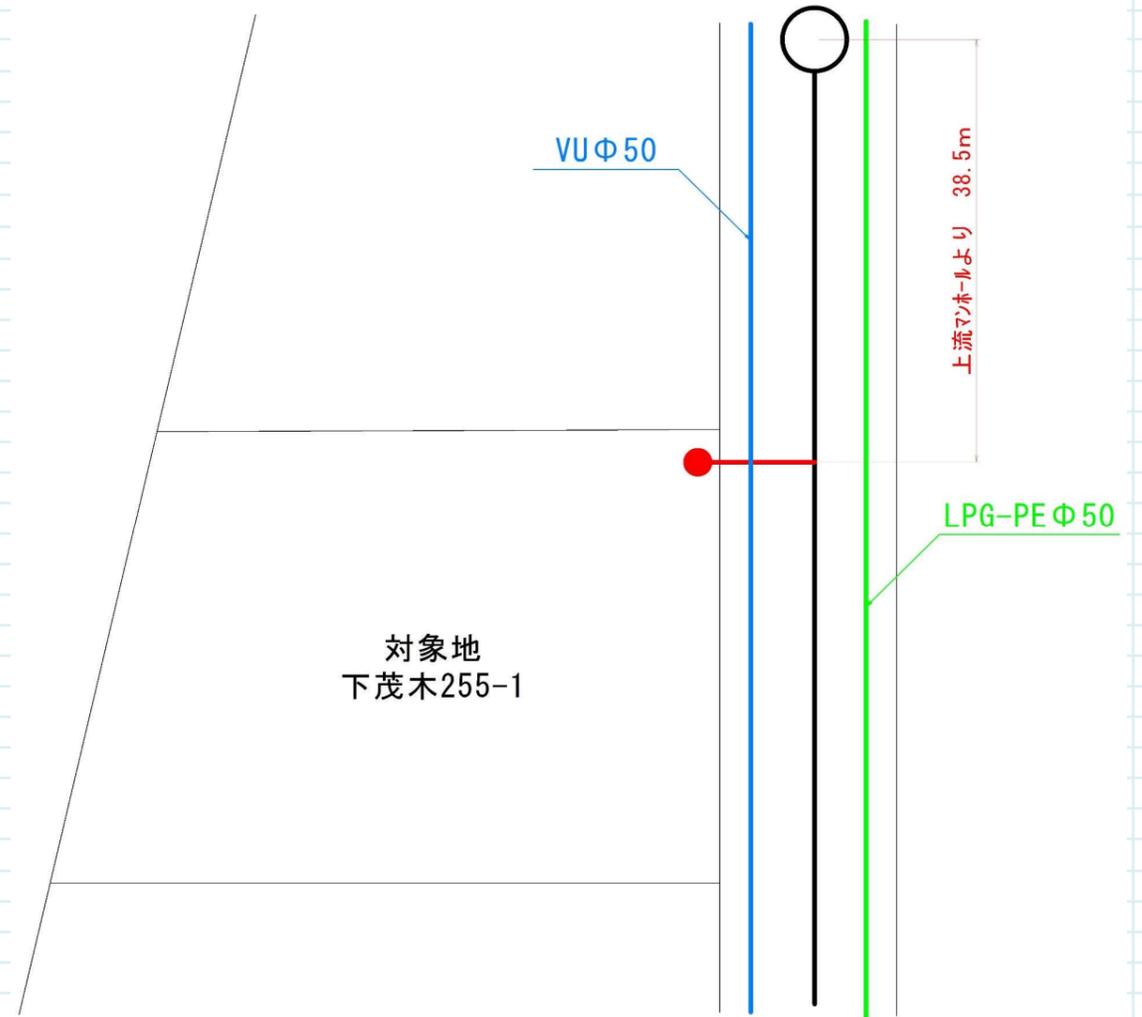

公共ますオフセット図

